
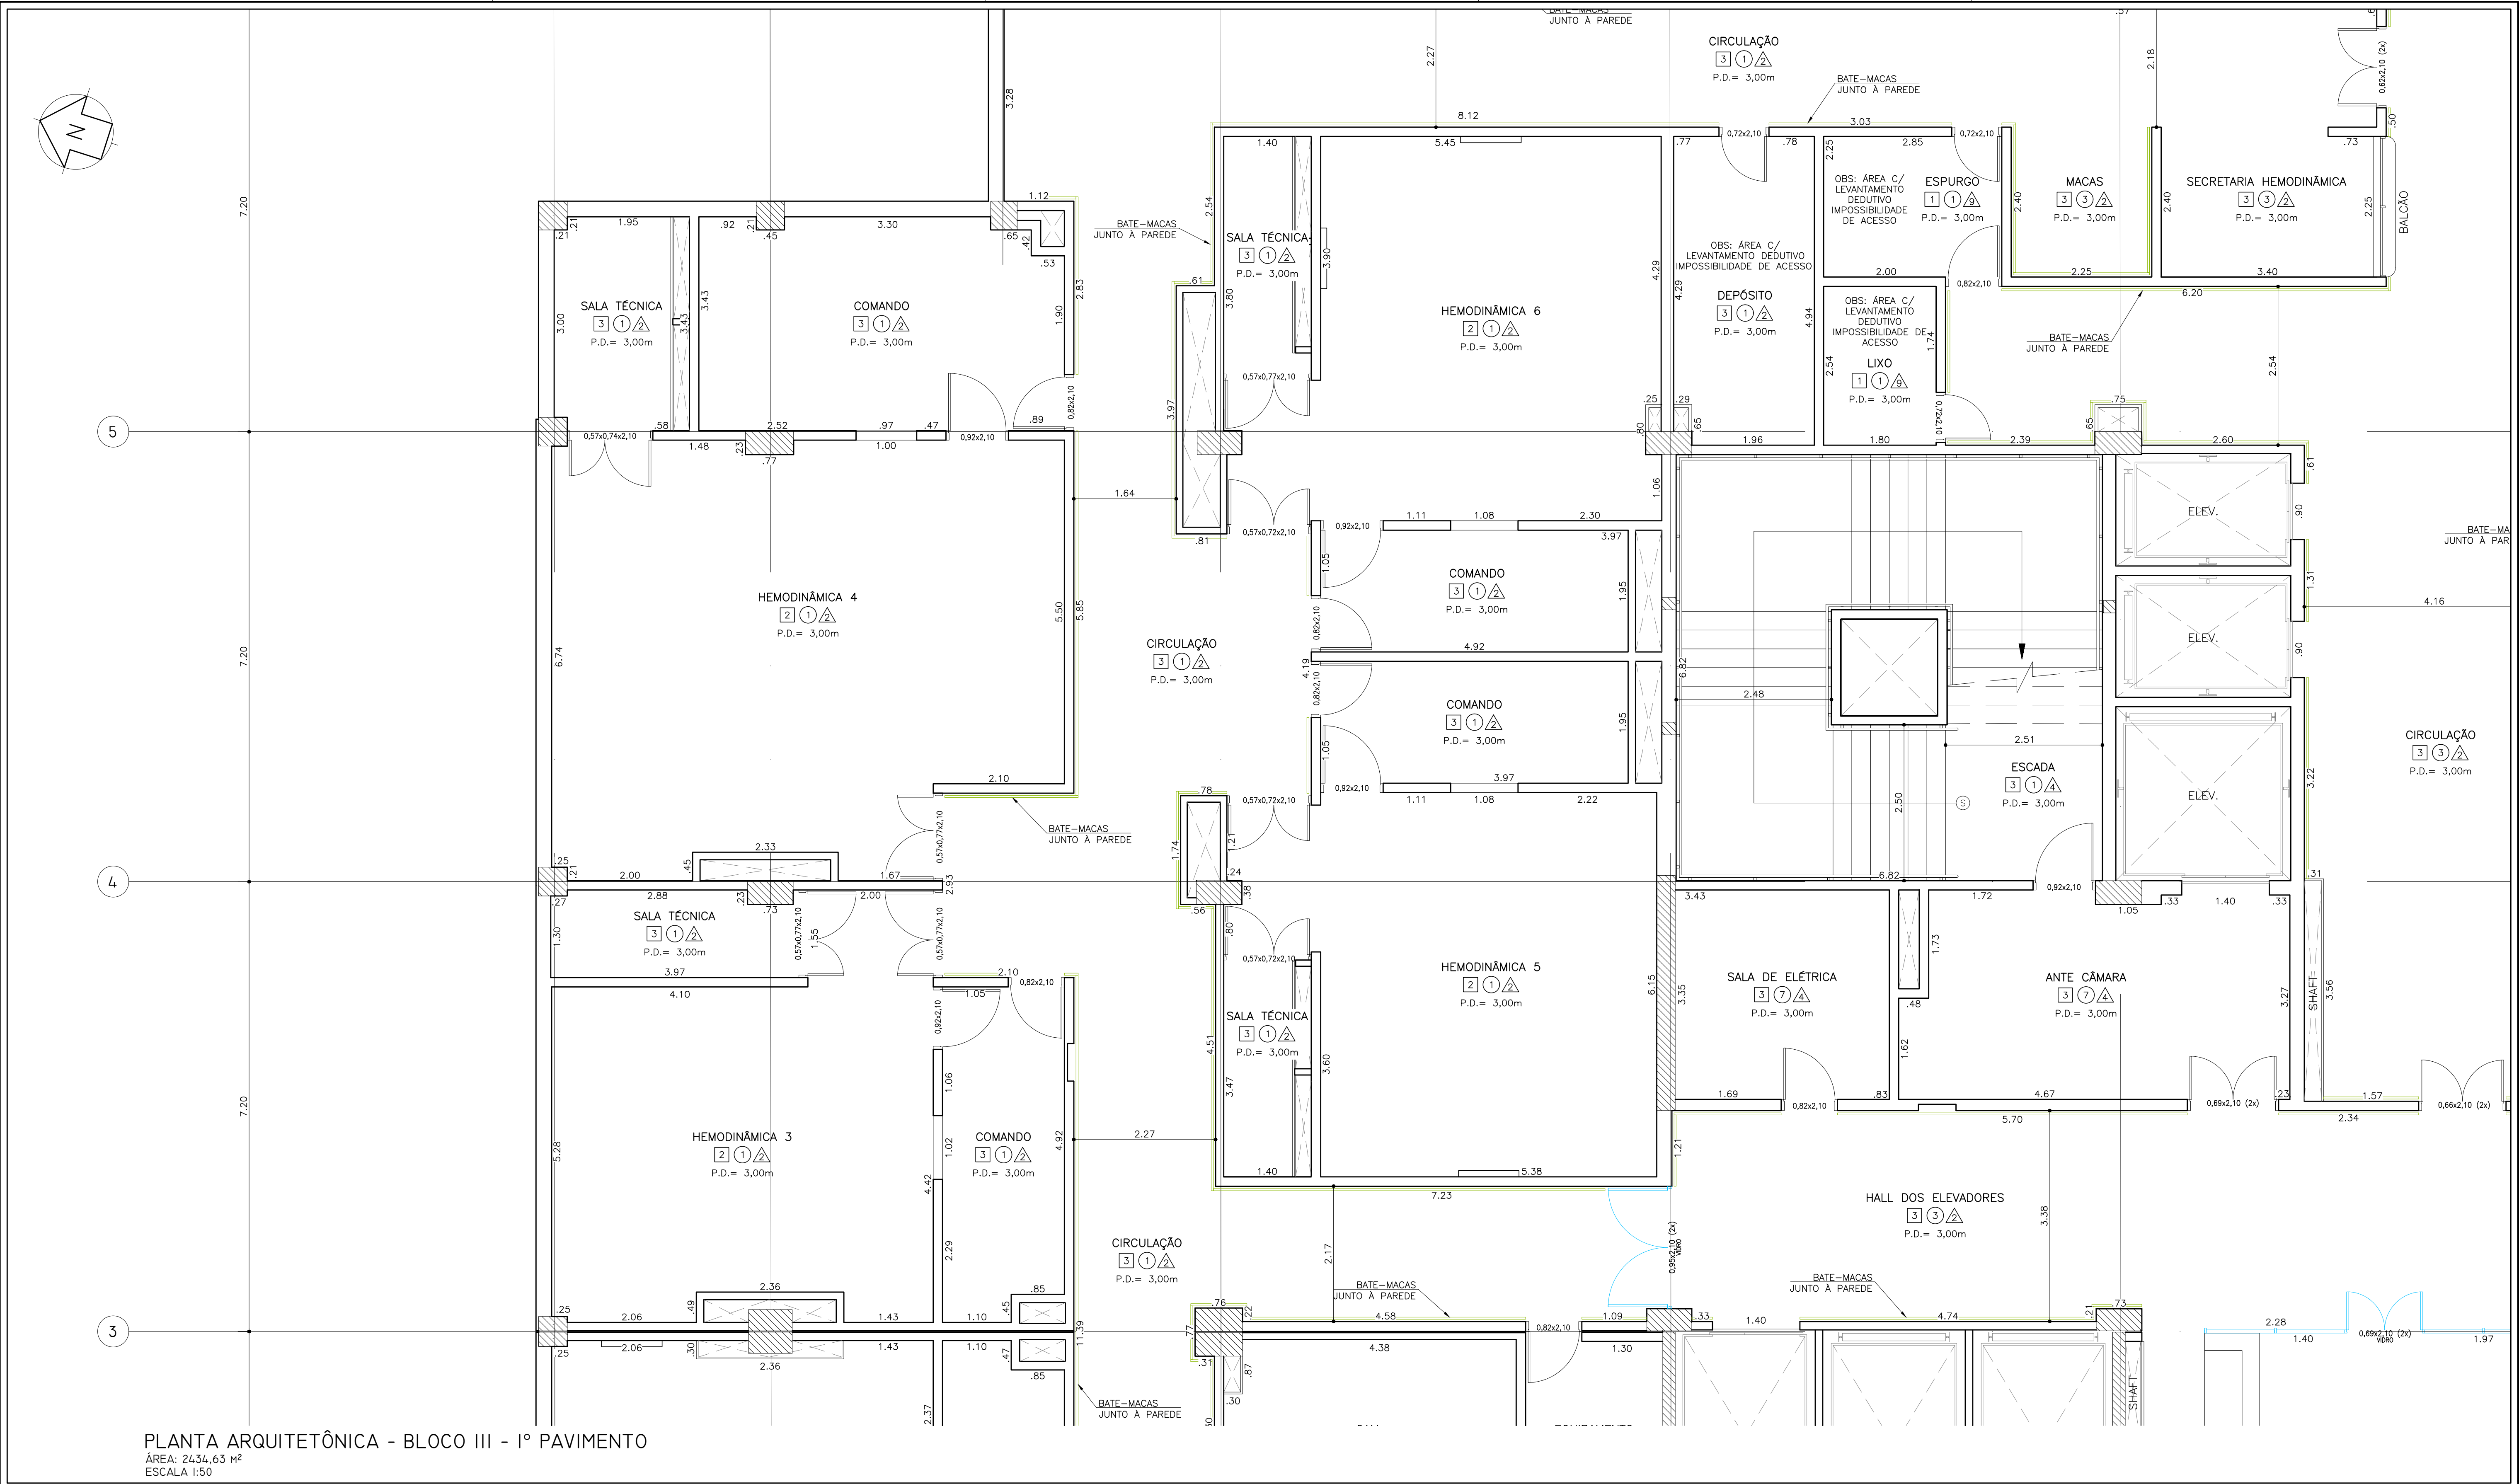


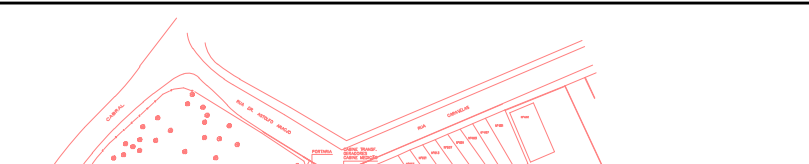

PLANTA ARQUITETÔNICA - BLOCO III - 1º PAVIMENTO
ÁREA: 2434,63 M²
ESCALA 1:50

LEGENDA ACABAMENTO			REVISÕES						MAPA DE LOCALIZAÇÃO S/ ESCALA		GUIMA CONSECO – Construção, Serviços e Comércio Ltda.						
PISO	PARADE	FORRO	REV.	DESCRIÇÃO	DATA	POR	REV.	APROV.			SECRETARIA DE ESTADO DA SAÚDE			INSTITUTO DANTE PAZZENESE			
1	PISO GRANILITE RODAPÊ ARREDONDADO h=7,5cm.	1	FORRO DE GESSO MONOLÍTICO	9	REVISÃO	JUL/2021	RICARDO	ACHILLES			ACHILLES	LOCAL	AV DANTE PAZZENESE, 500 – MOEMA – SP				
2	PISO VINÍLICO 30x30cm RODAPÊ ARREDONDADO h=7,5cm.	2	FORRO DE PVC	10	REVISÃO	SET/2022	RICARDO	BRUNO			ACHILLES	REFERÊNCIA	AS BUILT ARQUITETÔNICO BLOCO III – 1º PAVIMENTO				
3	PISO DE MADEIRA	3	FORRO GESSO PLACAS REMOVÍVEIS	11	REVISÃO	AGO/2023	RICARDO	BRUNO			ACHILLES	PROJETO CADASTRAL ARQ–015					
4	PISO CERÂMICO	4	CONCRETO APARENTE									CÓDIGO DO EDIFÍCIO	1003	FOLHA	03/06		
5	SOLEIRA DE GRANITO	5	TELHA DE FIBROCIMENTO									ÁREA	2434,63m²	ESCALA	1:50		
6	CIMENTADO DESEMPENADO	6	CONCRETO APARENTE									DATA	15/08/2023				
7	PISO REVESTIDO COM CARPETE	7	CONCRETO APARENTE									ARQUIVO	1003_BLOCOIII_ARQ–015				
8	GRANITO	8	CONCRETO APARENTE									DIRETOR DO SITE				Arg. M. CRISTINA O. GOMES JOTTEN	
9	PORCELANATO	9	CONCRETO APARENTE														