
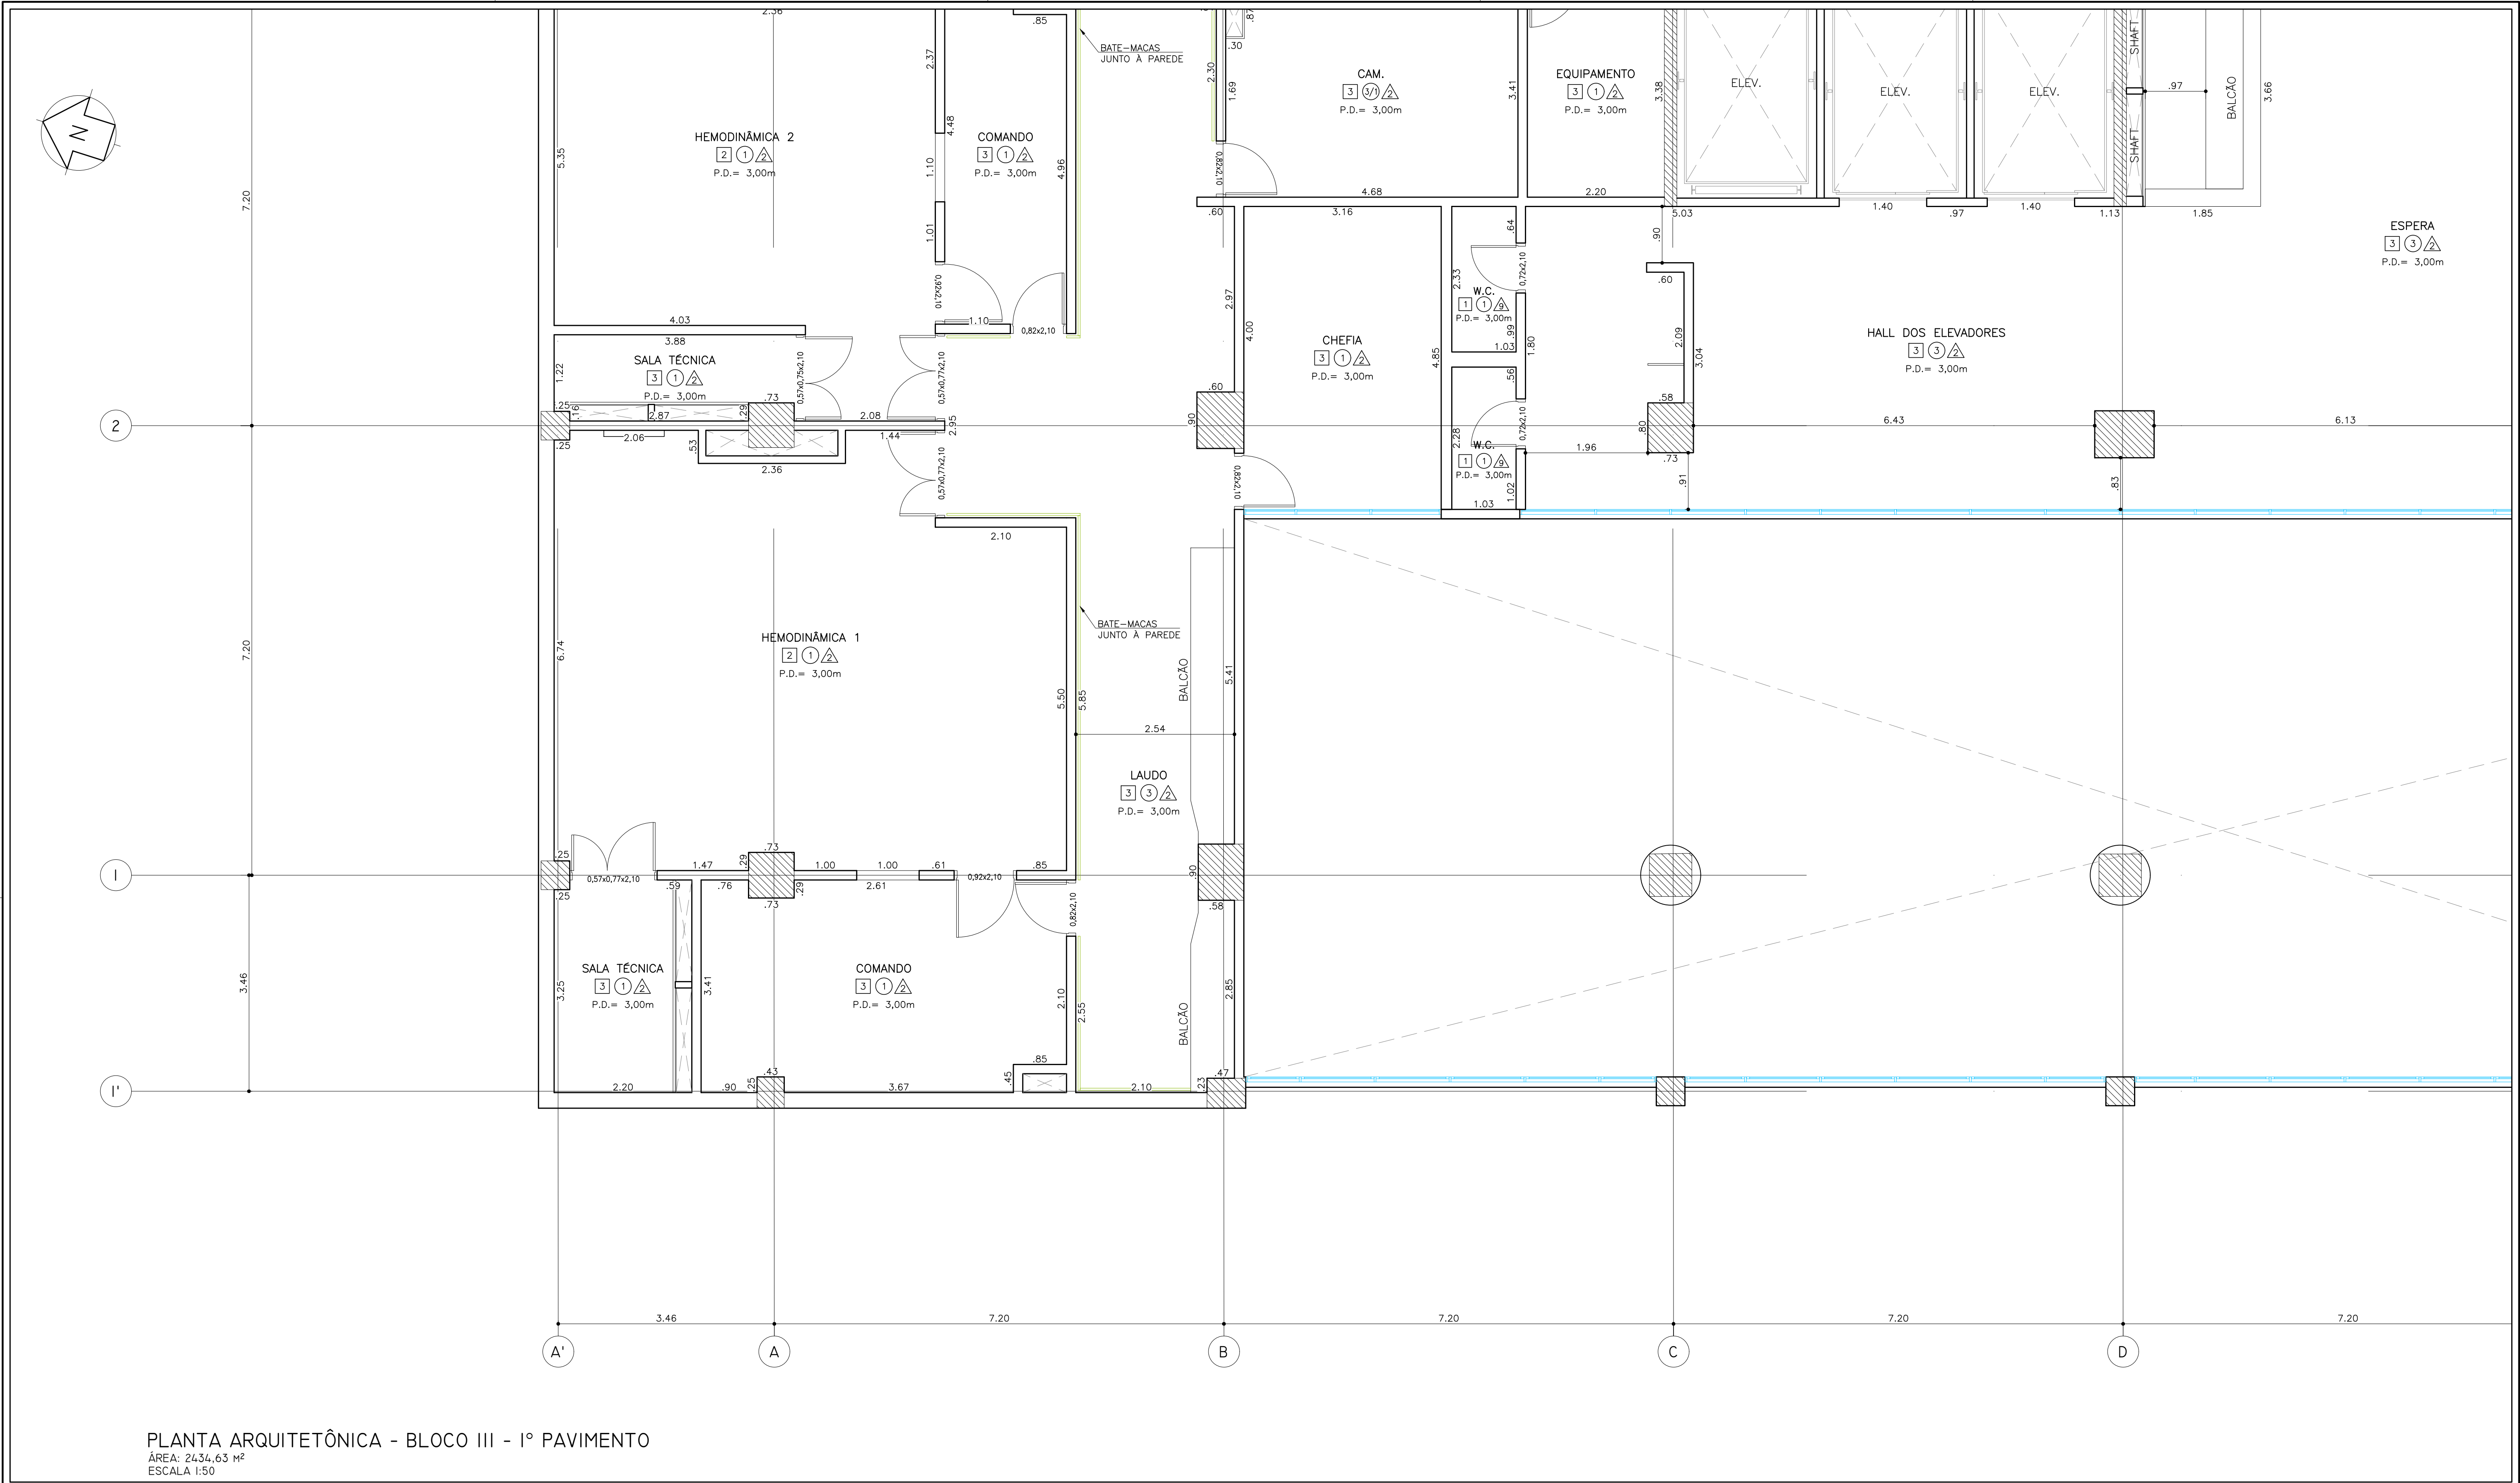
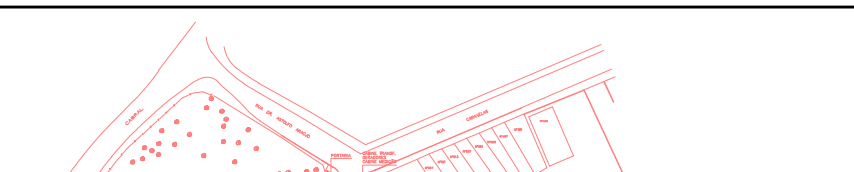


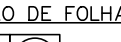

PLANTA ARQUITETÔNICA - BLOCO III - 1º PAVIMENTO
ÁREA: 2434,63 M²
ESCALA 1:50

LEGENDA ACABAMENTO			REVISÕES					MAPA DE LOCALIZAÇÃO S/ ESCALA		GUIMA CONSECO – Construção, Serviços e Comércio Ltda.				
PISO	PAREDE	FORRO	REV.	DESCRIÇÃO	DATA	POR	REV.	APROV.			INGENHEIRO/CREA		SECRETARIA DE ESTADO DA SAÚDE	
 PISO GRANILITE RODAPÉ ARREDONDADO h=7,5cm.	 AZULEJO DE 15x15 cm.	 FORRO DE GESSO MONOLÍTICO	9	REVISÃO	JUL/2021	RICARDO	ACHILLES	ACHILLES			ACHILLES AMBROGINI JR. CREA 060154334-4		DESENHADO POR	CADASTRADO POR
 PISO VINÍLICO 30x30cm RODAPÉ ARREDONDADO h=7,5cm.	 PINTURA PVA BRILHANTE	 FORRO DE PVC	10	REVISÃO	SET/2022	RICARDO	BRUNO	ACHILLES					RICARDO	RICARDO
 PISO DE MADEIRA	 PINTURA LATEX	 FORRO GESSO PLACAS REMOVÍVEIS	11	REVISÃO	AGO/2023	RICARDO	BRUNO	ACHILLES						
 PISO CERÂMICO	 REVESTIMENTO MELAMÍNICO	 CONCRETO APARENTE												
 SOLEIRA DE GRANITO	 REVESTIMENTO CARPETE	 TELHA DE FIBROCIMENTO												
 CIMENTADO DESEMPENADO	 REVESTIMENTO PASTILHA	 FORRO DE MADEIRA												
 PISO REVESTIDO COM CARPETE	 REVESTIMENTO CERÂMICO 10x10 cm.	 LAJE ACABADA												
 GRANITO	 DIVISÓRIA	 FORRO EM CHAPA METÁLICA REMOVÍVEIS												
 PORCELANATO	 CONCRETO APARENTE													

		INSTITUTO DANTE PAZZENESE	
LOCAL	AV DANTE PAZZENESE, 500 – MOEMA – SP		
REFERÊNCIA	AS BUILT ARQUITETÔNICO BLOCO III – 1º PAVIMENTO		
PROJETO CADASTRAL		ARQ–017	
CÓDIGO DO EDIFÍCIO	1003	FOLHA	05/06
ÁREA	2434,63m²	ESCALA	1:50
ARQUIVO	1003_BLOCOIII_ARQ-017		
DIRETOR DO S.T.E. ARG. M. CRISTINA O. GOMES JOTTEN			